


S. E. 1/4 Sec. 28-29-22

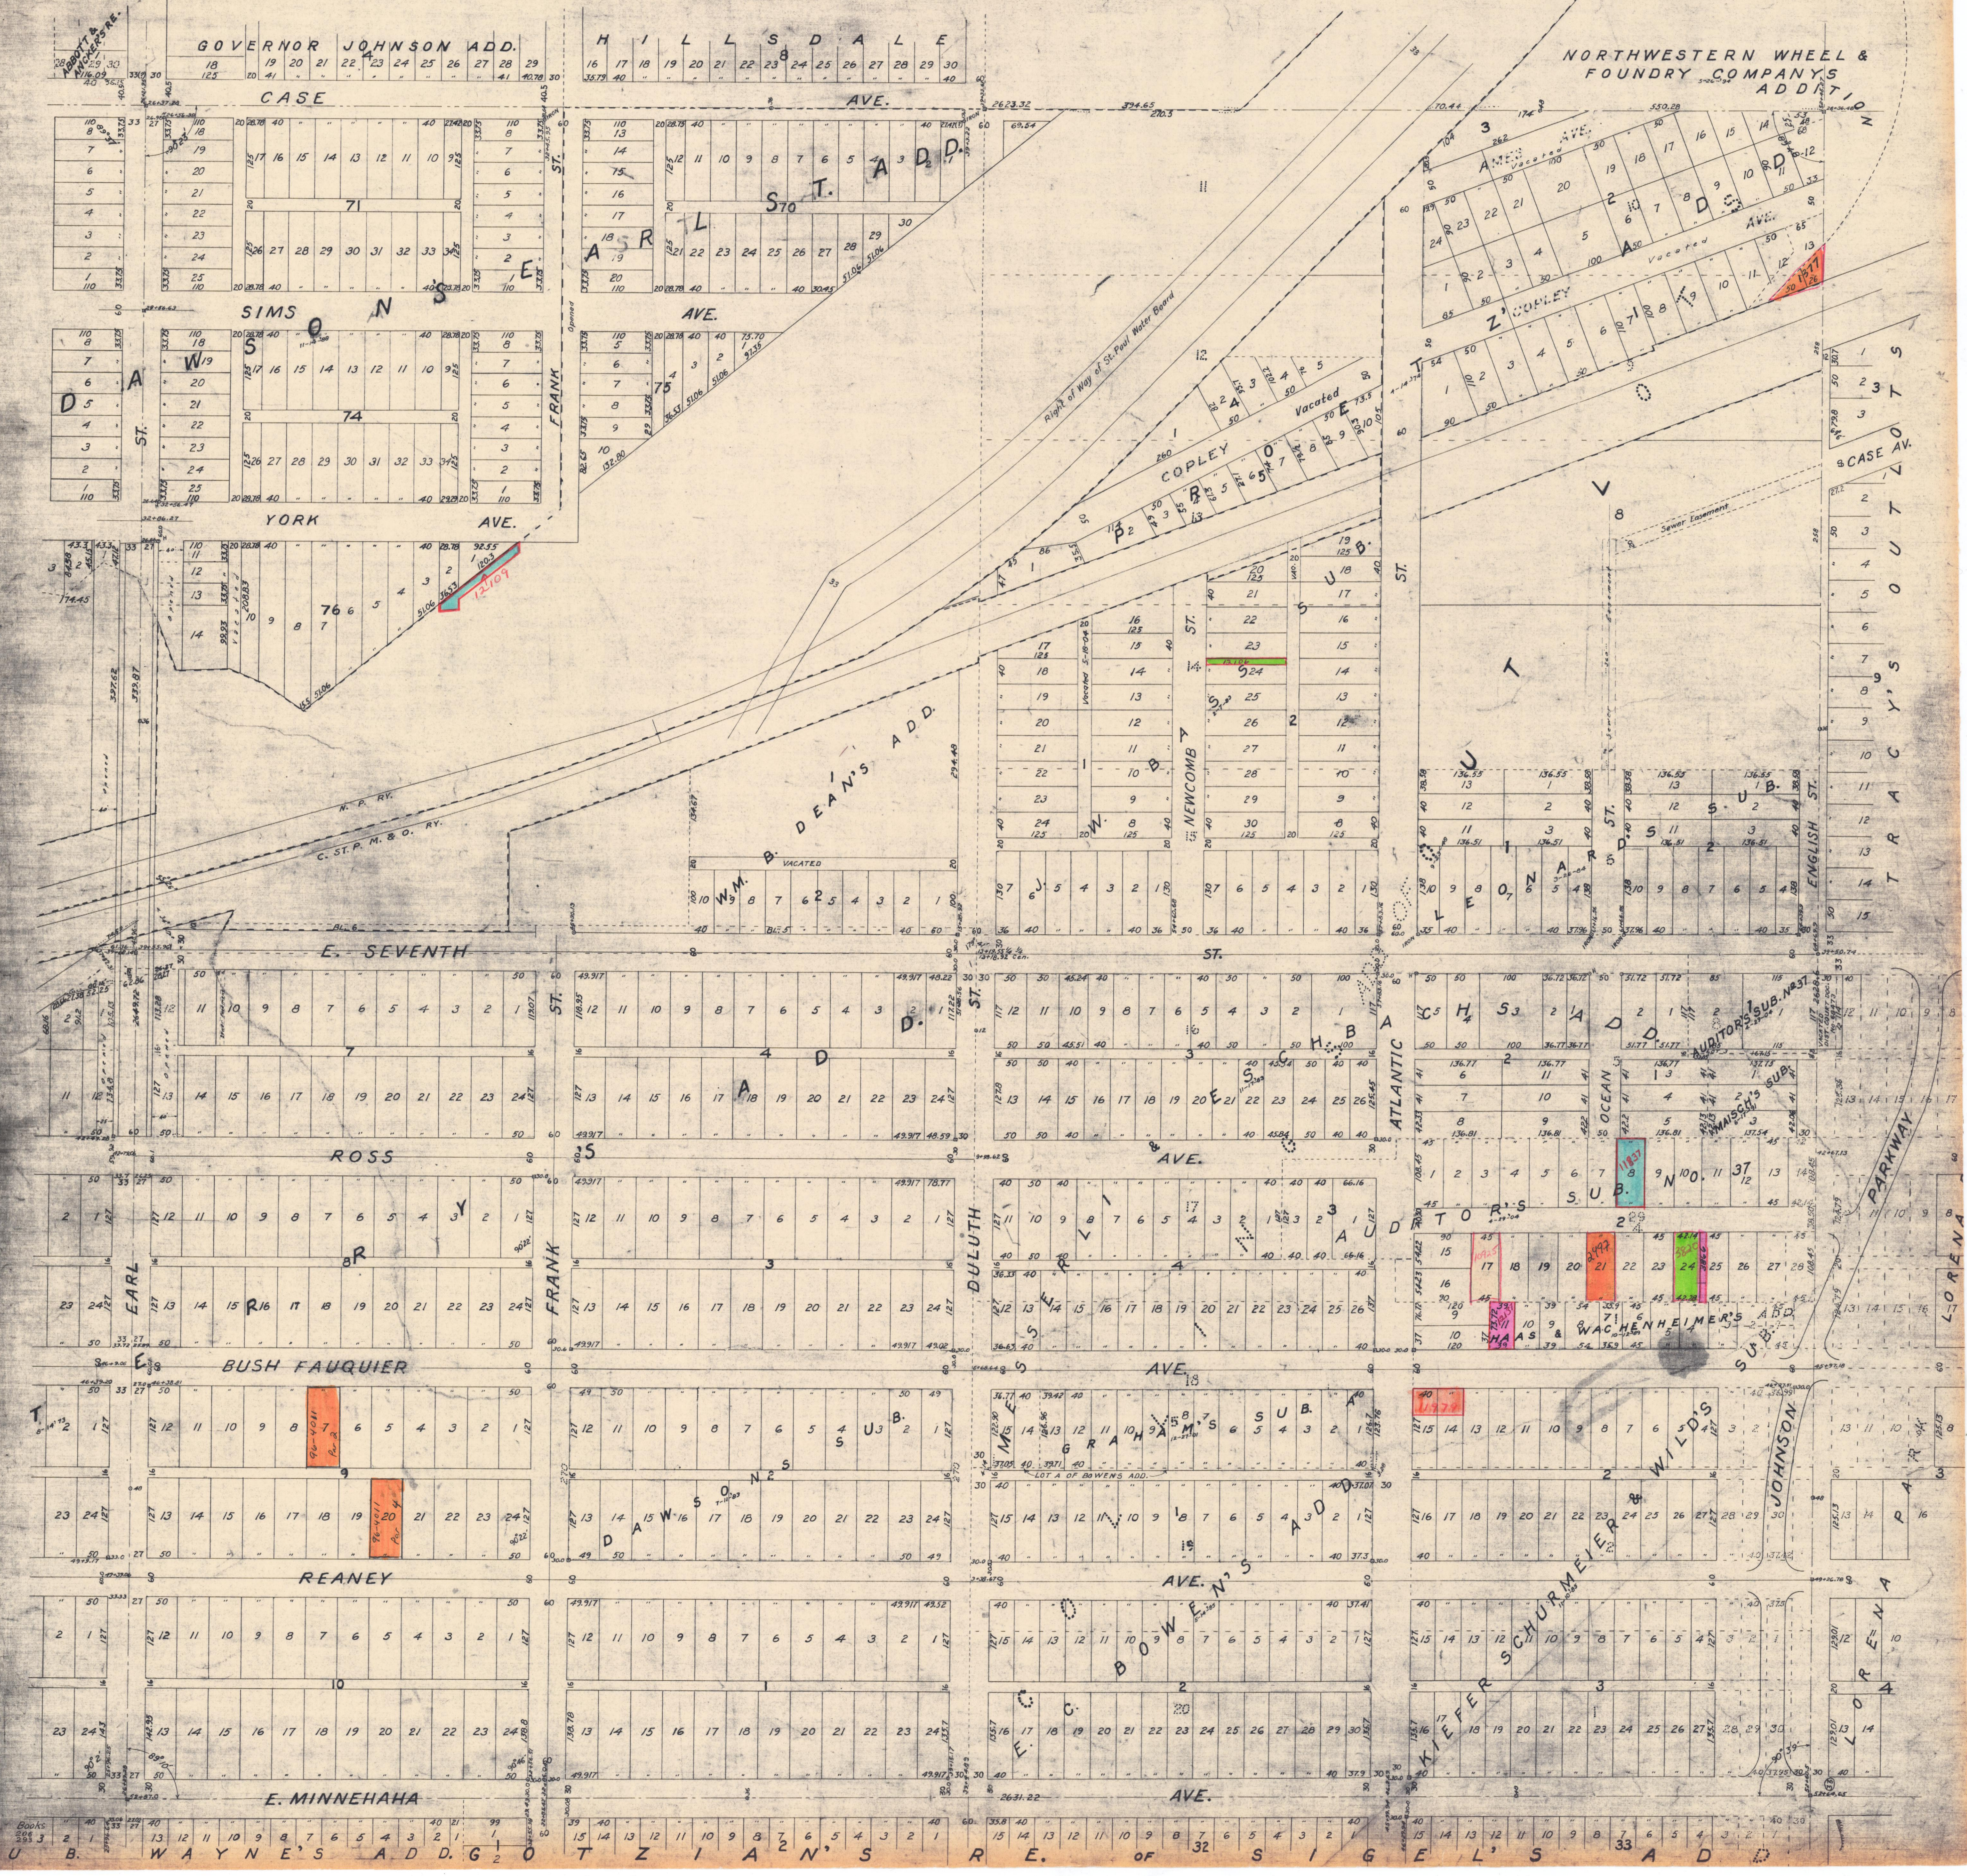

SE 1/4 28-29-22

U. B. WAYNE'S ADD. G. T. Z. I. A. N. S. R. E. OF SIG E. L. S. A. D.