


○ = Iron found on traverse pts.  
○ = computed positions  
 167 = coordinates as per plat dimensions

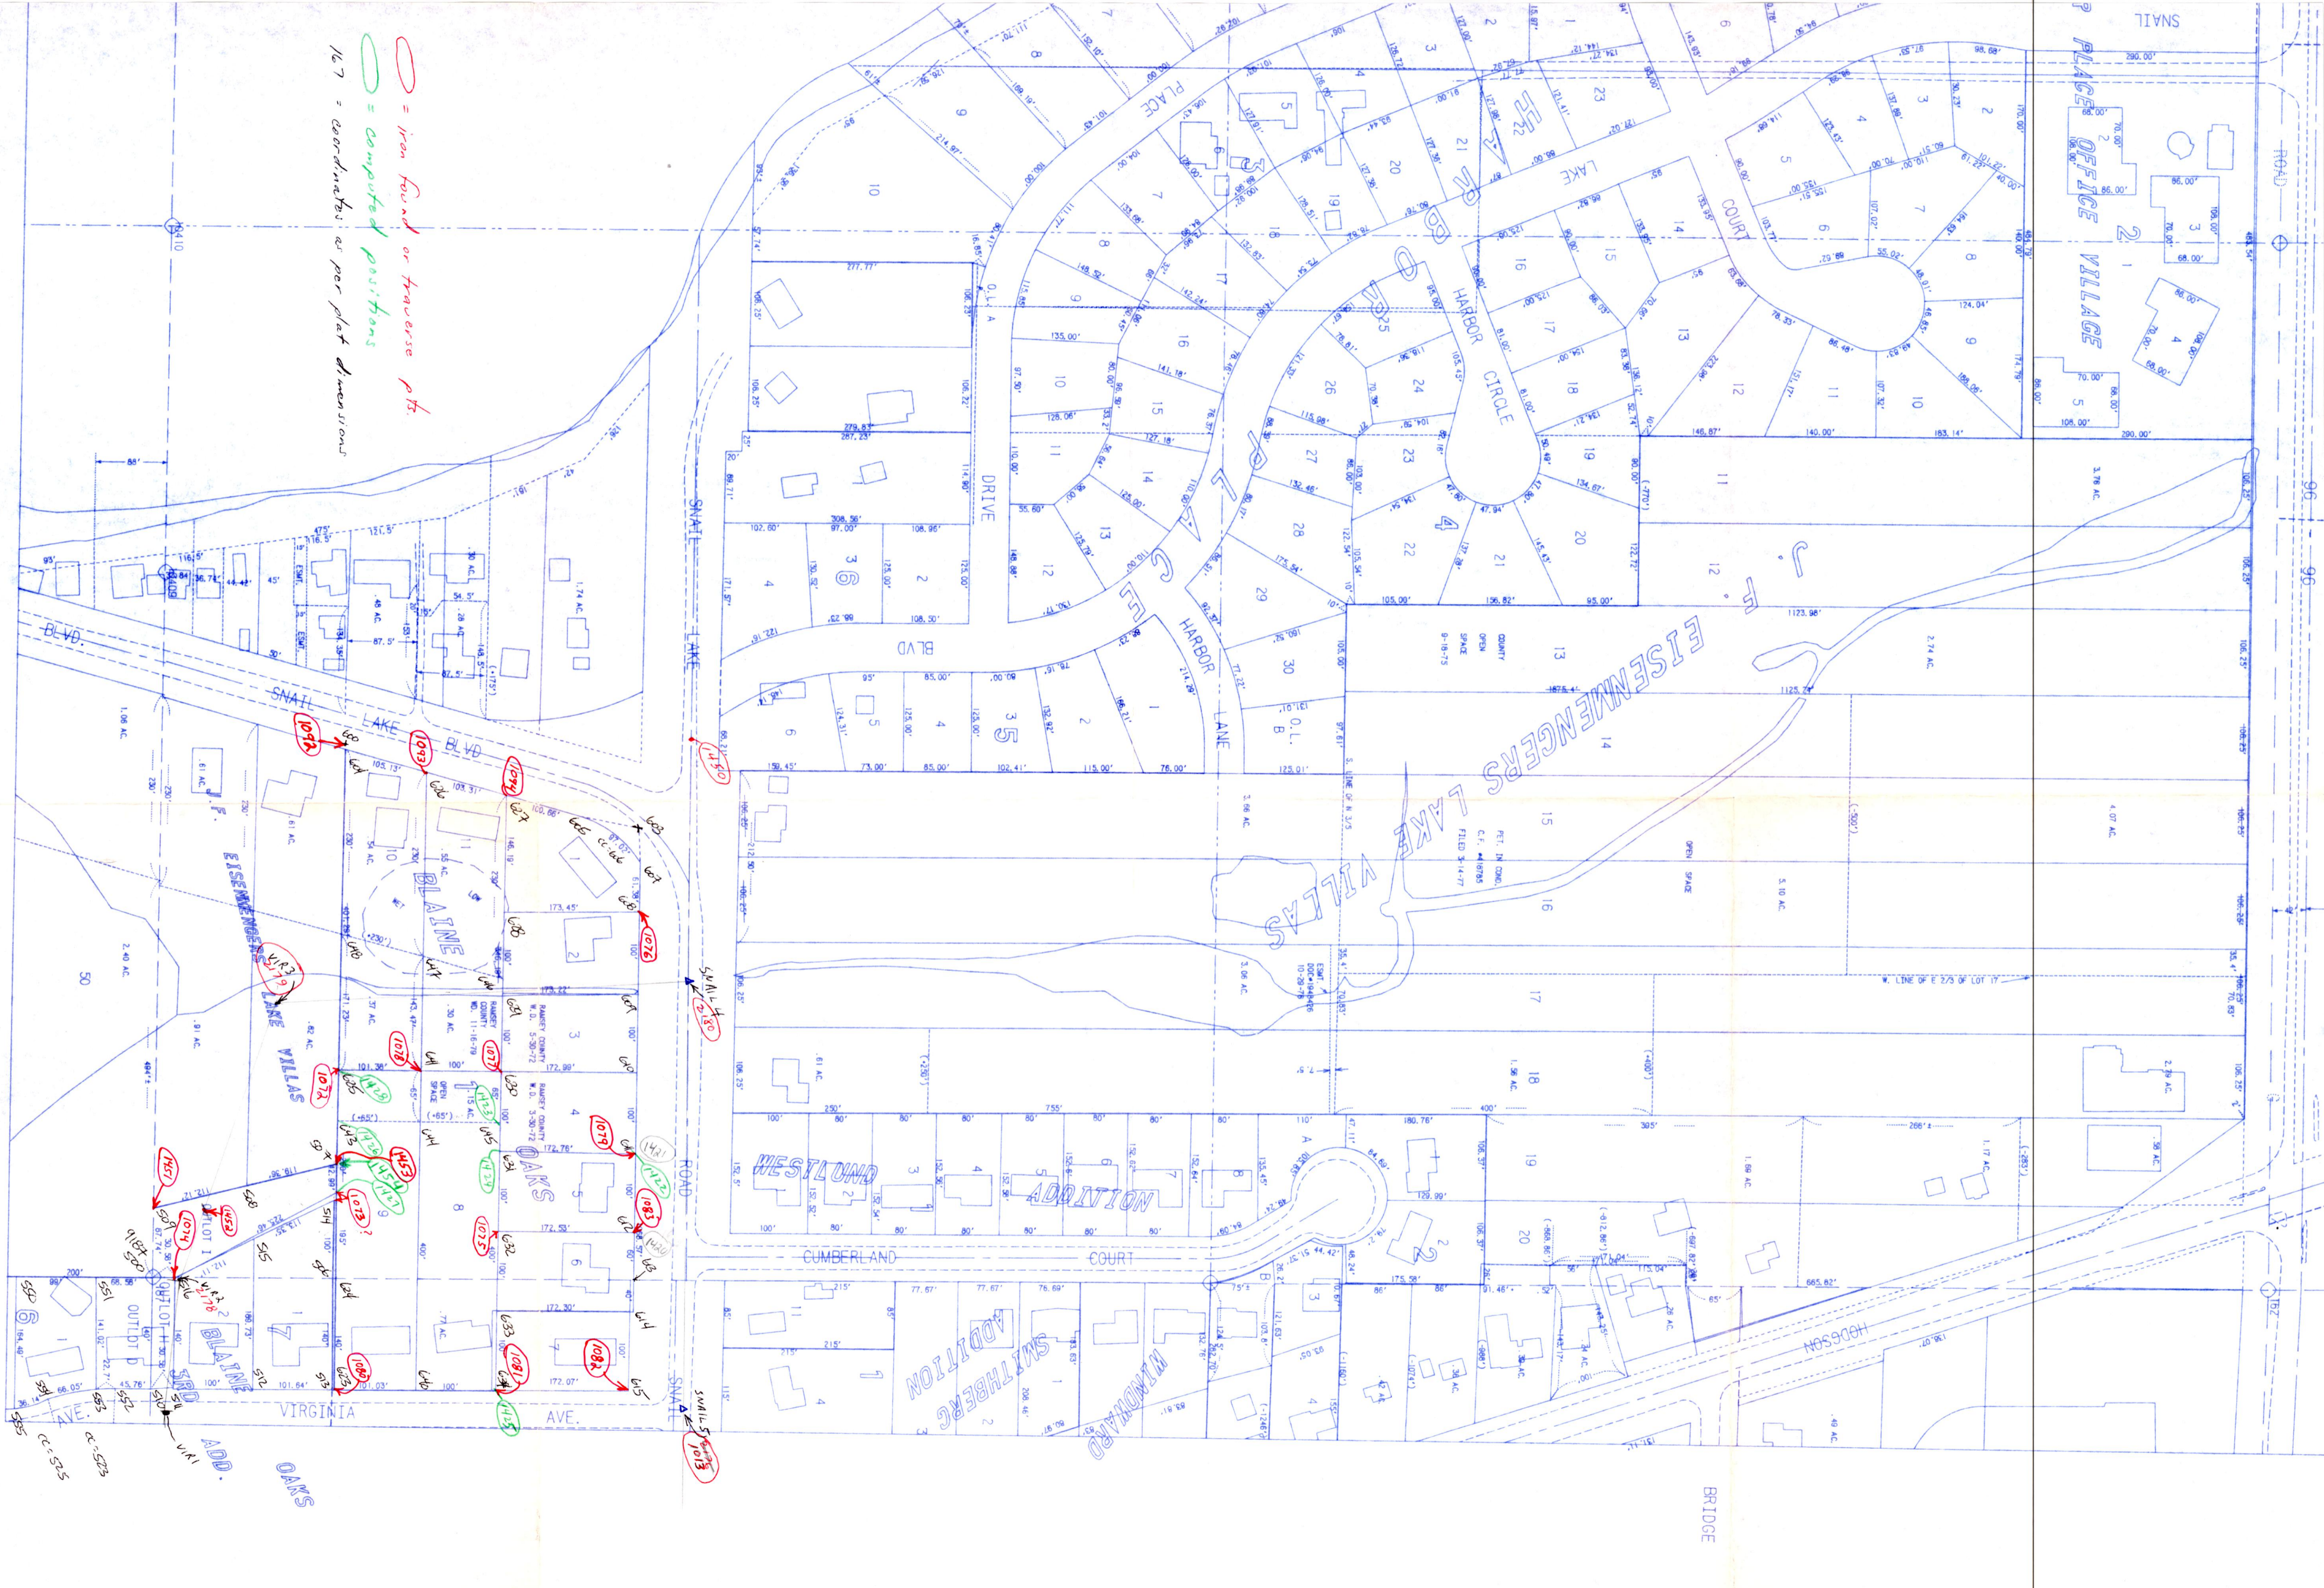

ADD.  
 1013  
 1014  
