


COMO

AVE

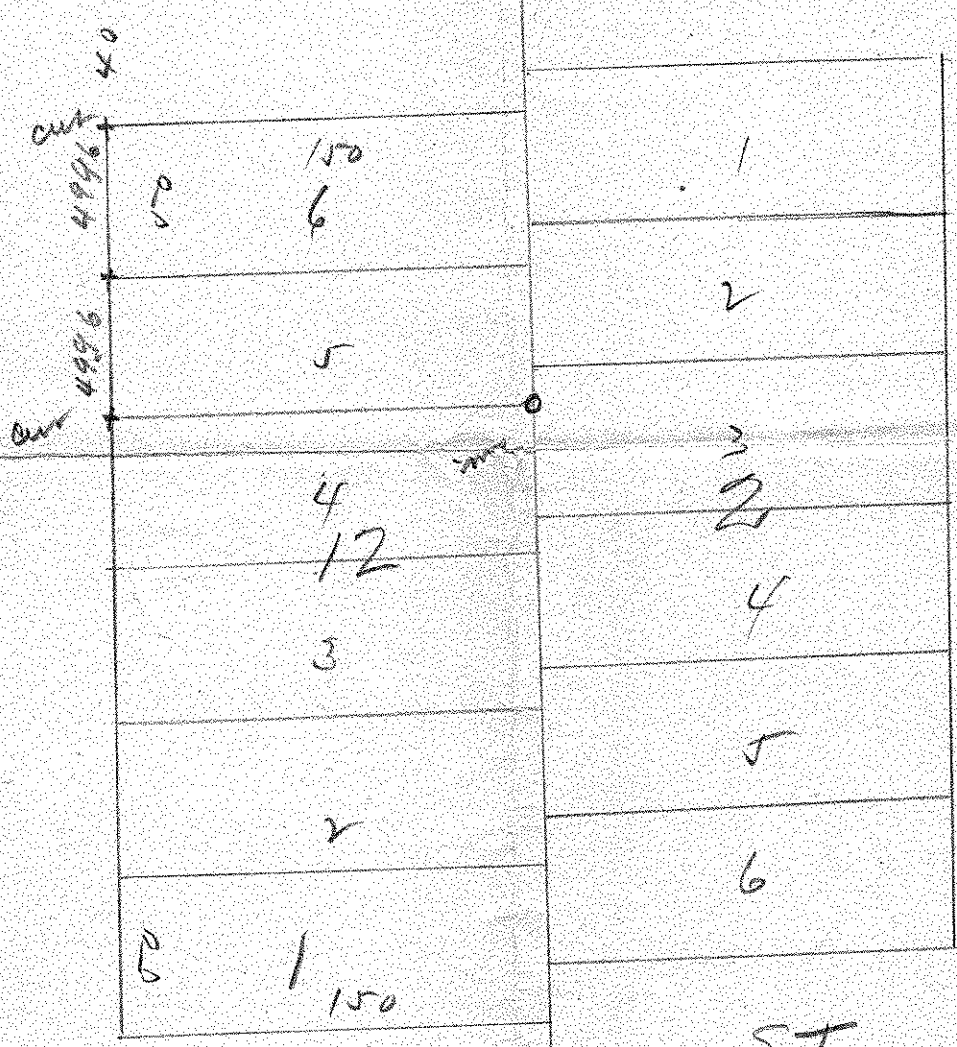

VIOLA

ST