

Book 126 Dr. 16

OFFICE OF COUNTY ENGINEER
RAMSEY CO. MINN.

Staking Notes Survey

Co. Rd. "A?" Sewer

From Near Edgerton St.,


Road Acc't. No.

Date Filed 11-7-45

File.

staking Notes

Co. Rd. #2 Sewer

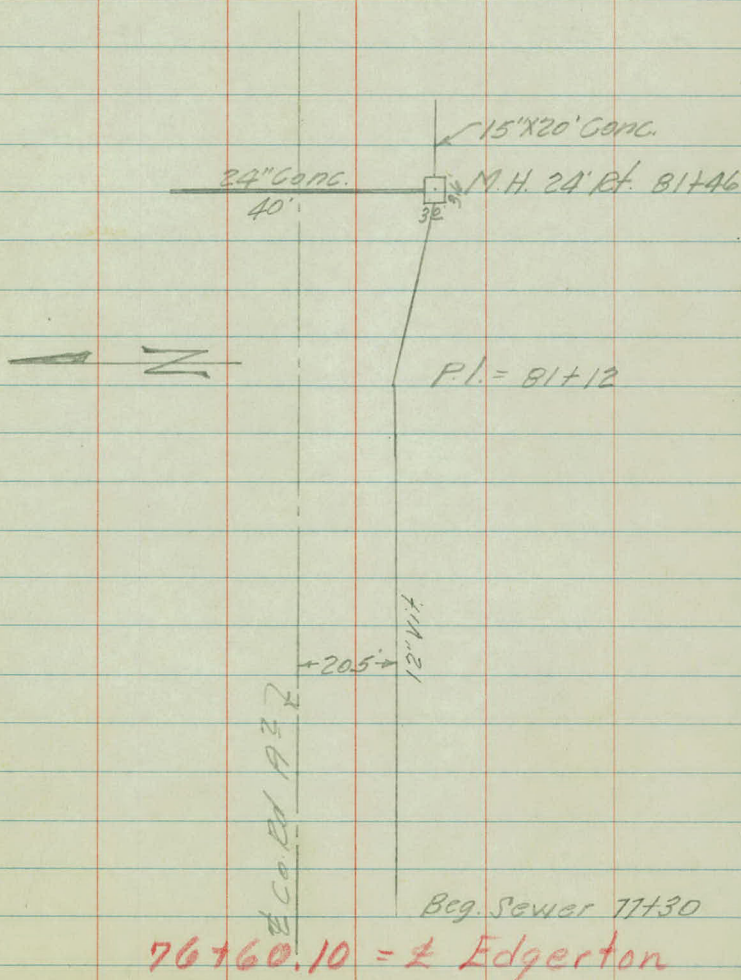

Sta	+	-	Grade
B.M.	4.31	913.37	909.06

77+00			907.88
-------	--	--	--------

+30 = B.C.G. Sewer			08.08
--------------------	--	--	-------

+50			08.22
-----	--	--	-------

+75			08.39
-----	--	--	-------

909.06

1-11-45
K.A.
G.F.

Gr. Rod. Ground at lower 1/2 of Pond

Sph in PP SW cor of Edgerton & Co. Rd. 19²

5.49	F 0.1 5.6	C-2.13 3.36
------	--------------	----------------

5.92		C-2.17 2.55
-----------------	--	----------------------------

5.15	C-2.8 2.4	C-3.7 1.45
------	--------------	---------------

0.61

12" C.M.
6.51 = C.M. imp

Sta	+	π	-	Grade
B.M.	13.67	922.73		909.06

77	+75			908.39
----	-----	--	--	--------

78				08.56
----	--	--	--	-------

	+25			08.73
--	-----	--	--	-------

	+50			08.90
--	-----	--	--	-------

	+75			09.07
--	-----	--	--	-------

79				09.24
----	--	--	--	-------

	+25			09.41
--	-----	--	--	-------

	+50			09.58
--	-----	--	--	-------

1-10-45
F.A.
C.F.
C.N.

Gr. Rd. Ground
at sewer

E of Rd

Spt. in PP SW Cor Edgerton & "A2"

14.34.	6.71 1.72	6.437 9.97
--------	-------------------------	---------------

14.17.	6.5.8 8.4	6.5.08 9.09
--------	--------------	----------------

14.00		6.6.14 7.86
-------	--	----------------

13.83	6.7.7 6.1	6.6.95 6.88
-------	--------------	----------------

13.66		6.7.86 6.08
-------	--	----------------

13.49	6.8.2 5.3	6.8.16 5.33
-------	--------------	----------------

13.32		6.8.69 4.63
-------	--	----------------

13.15	6.8.9 4.3	6.9.22 3.93
-------	--------------	----------------

Sta	+	π	-	Grade
		922.73		
79	+25			909.75
80				09.92
	+25			10.09
	+50			10.26
	+75			10.43
81				10.60
	+25			10.77
+46	M.H.-24 Rt.			910.91
B.M.			13.67	909.06

Gr. Rod

Ground
at E. Sewer

E of Rd.

12.98

C 9.27

3.71

12.81

C 8.2

4.6

C 9.46

3.35

12.64

+ 9.58

3.06

12.47

C 7.7

4.8

C 9.37

3.10

12.30

C 9.26

3.04

12.13

C 7.2

4.9

C 9.31

2.82

11.96

C 7.6


4.4

C 9.30

2.66

11.82

2.68

 

Final Grade
Co. Rd. "A" Sewer

Sta.	+	π	-	Elev.
B.M.	15.23	924.29		(909.06)

77 +30			16.28	08.01
--------	--	--	-------	-------

81 +46	24" X 40' Corrugated Dr.		13.32	10.97
--------	--------------------------	--	-------	-------

+46			12.98	11.31
-----	--	--	-------	-------

+46			5.83	18.46
-----	--	--	------	-------

+68			9.16	15.13
-----	--	--	------	-------

A.B.
K.A.
C.F.
C.N.

4-16-45

Spt. in P.P. S.W. Cor. Edgerton & "A3"

F.L. Beg. Sewer

F.L. Outlet of M.H.

F.L. North End X Drain

Top of M.H.

F.L. East End 15" Cong. Culv.

