


SEC. 6 · 30 · 22

ANOKA COUNTY

T. 31 N. - R. 22 N.

RAMSEY COUNTY

T. 30 N. - R. 22 N.

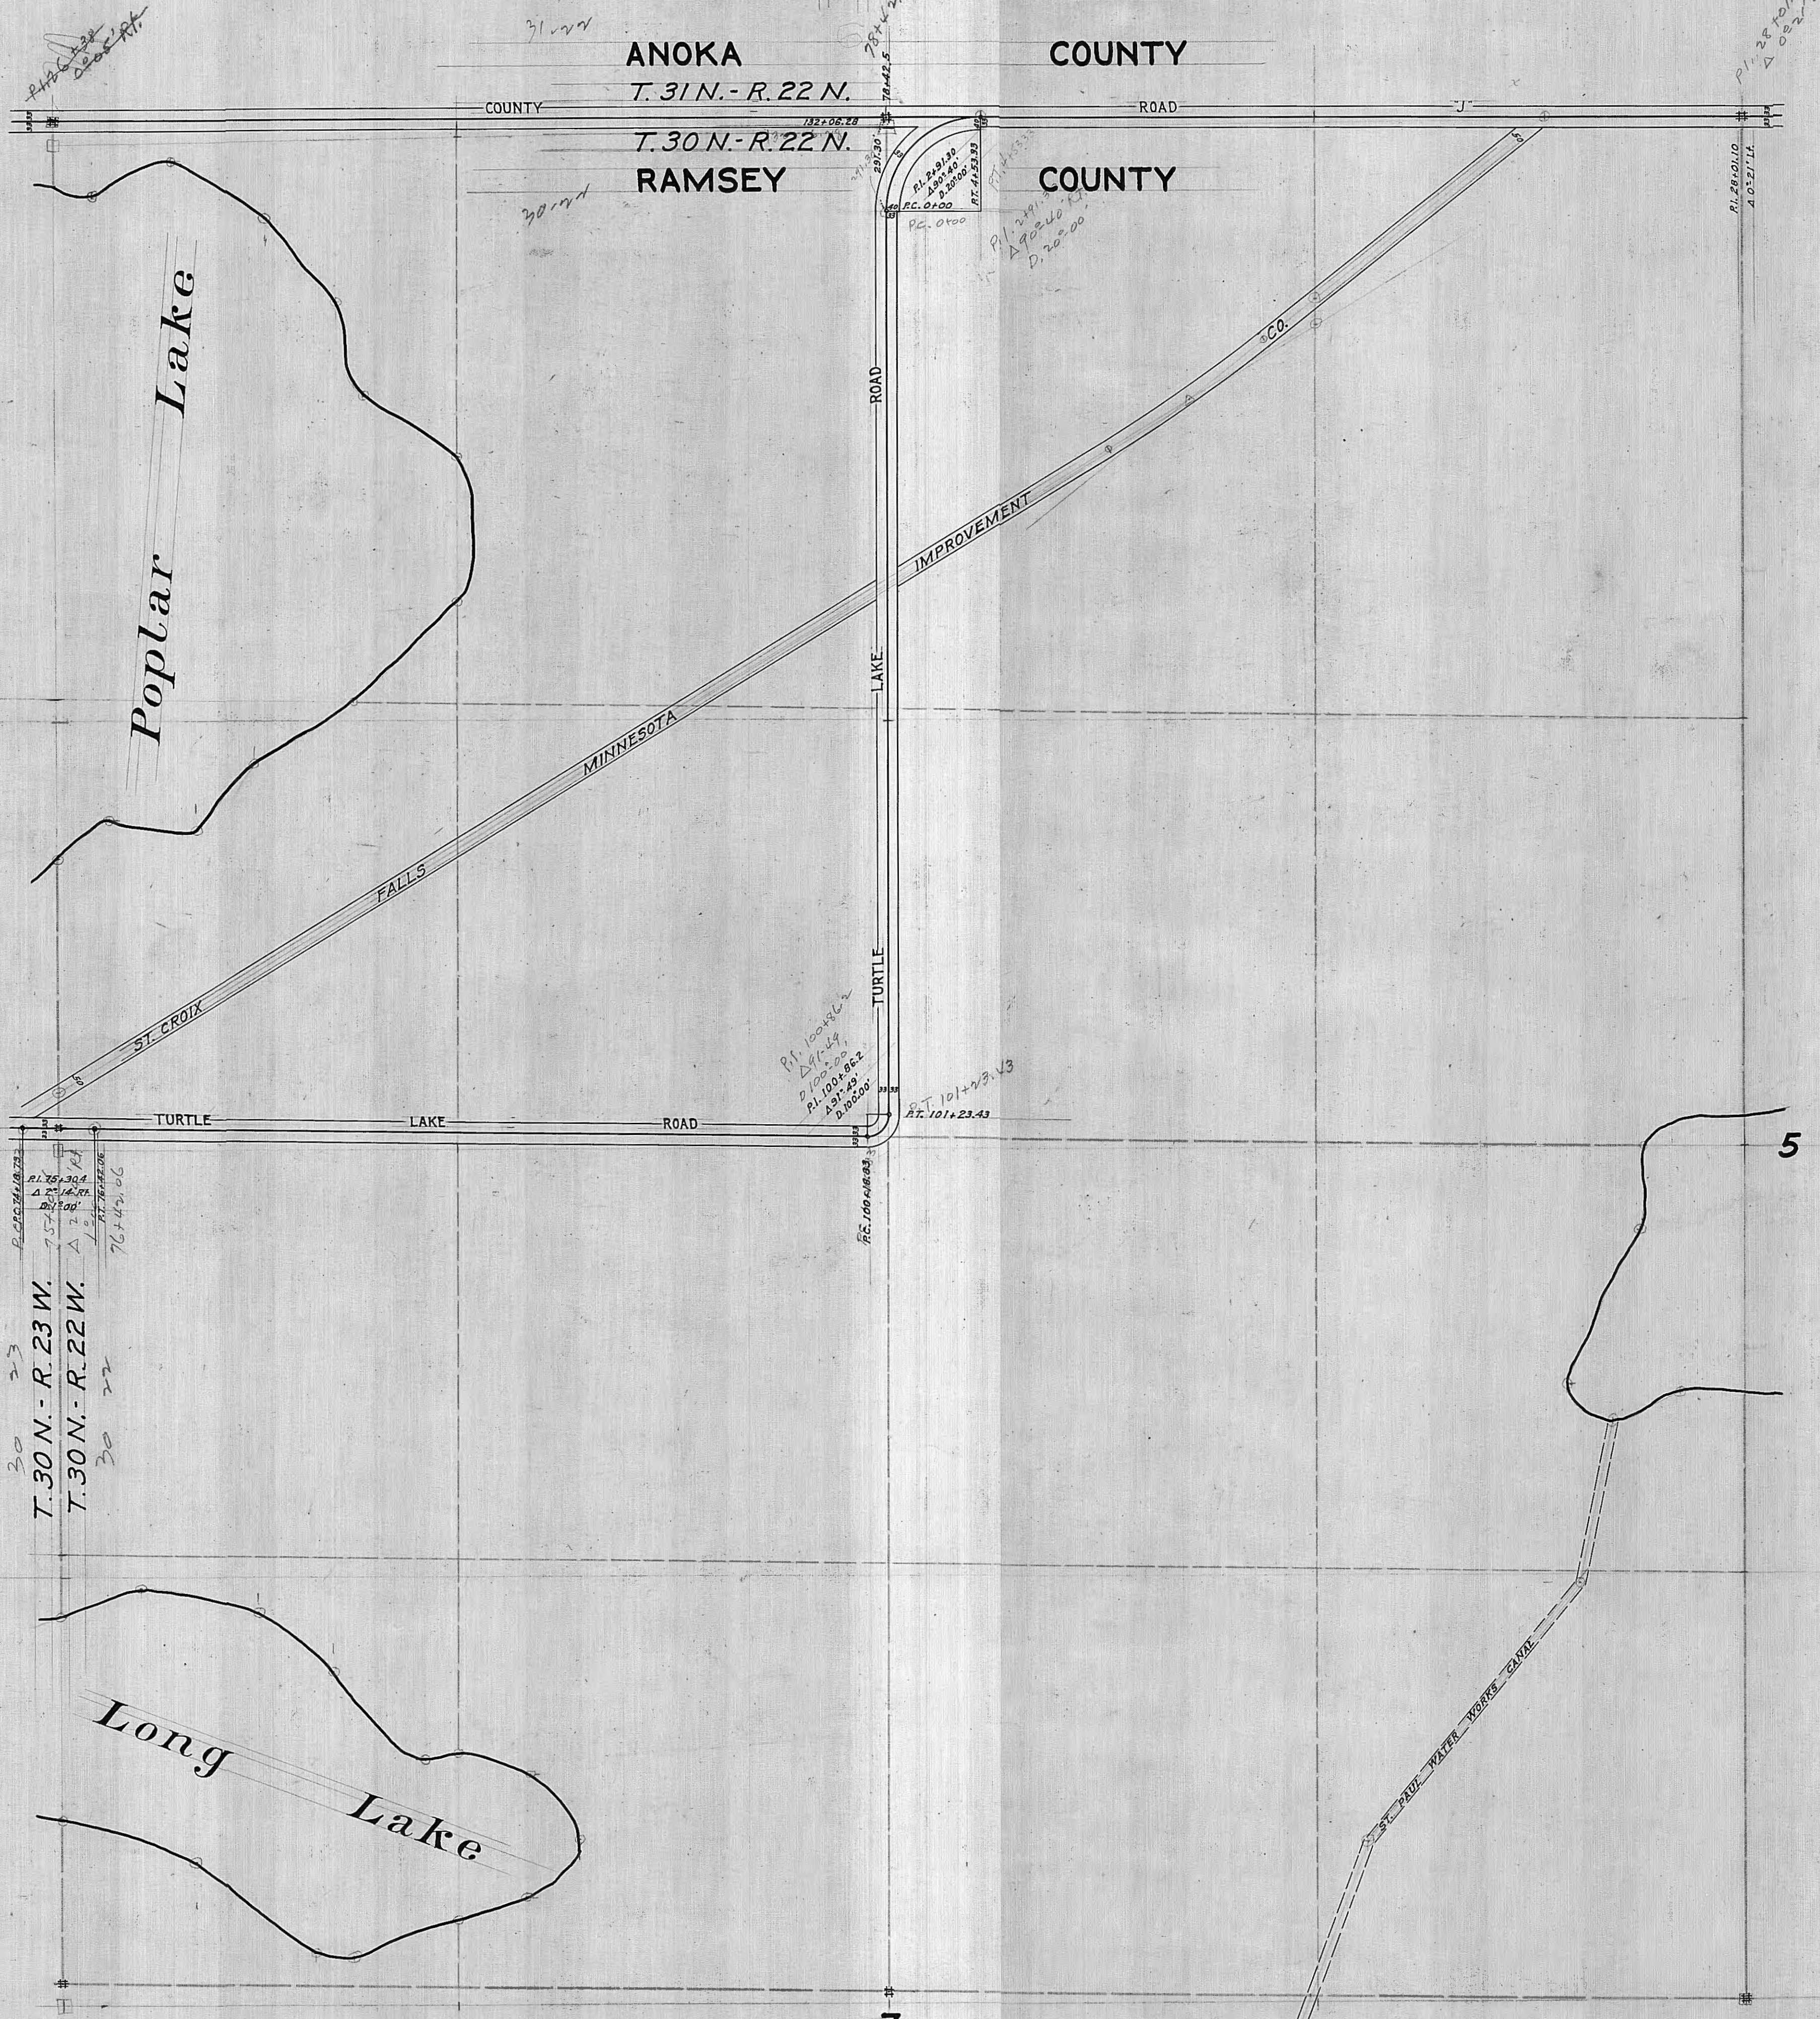

30 23
T. 30 N. - R. 23 W.
30 22
T. 30 N. - R. 22 W.